



DIN EN
ISO 9001:2015
Reg.Nr.
SQ-9001BP0181



DIN EN
ISO 50001:2011
Reg.Nr.
SG-5000CP0127

Samtgemeinde Rodenberg
Amtsstraße 5
31552 Rodenberg

Samtgemeinde Rodenberg

26. Nov. 2020

e-mail:
wvolker@wasser-nordschaumburg.de
oder mroben@wasser-nordschaumburg.de
Telefon - Durchwahl: 9413-11 o. -12
Geschäftsführung - Fax: 9413-62
Datum: 24.11.2020

**Bauleitplanung Gemeinde Apelern – Bebauungsplan Nr. 28 „Auf der Sand-
kuhle“
Frühzeitige Beteiligung der Behörden u. sonstigen Träger öffentlicher Belange
gem. § 4 Abs. 1 BauGB im beschleunigten Verfahren gemäß § 13 b BauGB**

Sehr geehrte Damen und Herren,

Sie beteiligen uns als Träger der öffentlichen Trinkwasserversorgung am o.g. Bauleit-
verfahren und bitten um Stellungnahme.

Die Trinkwasserversorgung wird durch den Wasserverband Nordschaumburg sicher-
gestellt. Ein Bestandsplan ist beigelegt.


Die Sicherstellung der Löschwasserversorgung ist kommunale Aufgabe und kann
über das vorhandene Trinkwasserversorgungsnetz nur im Rahmen der vorhandenen
Kapazitäten sichergestellt werden.

Mit freundlichen Grüßen

Wasserverband Nordschaumburg

Volker
Geschäftsführer

Anlage

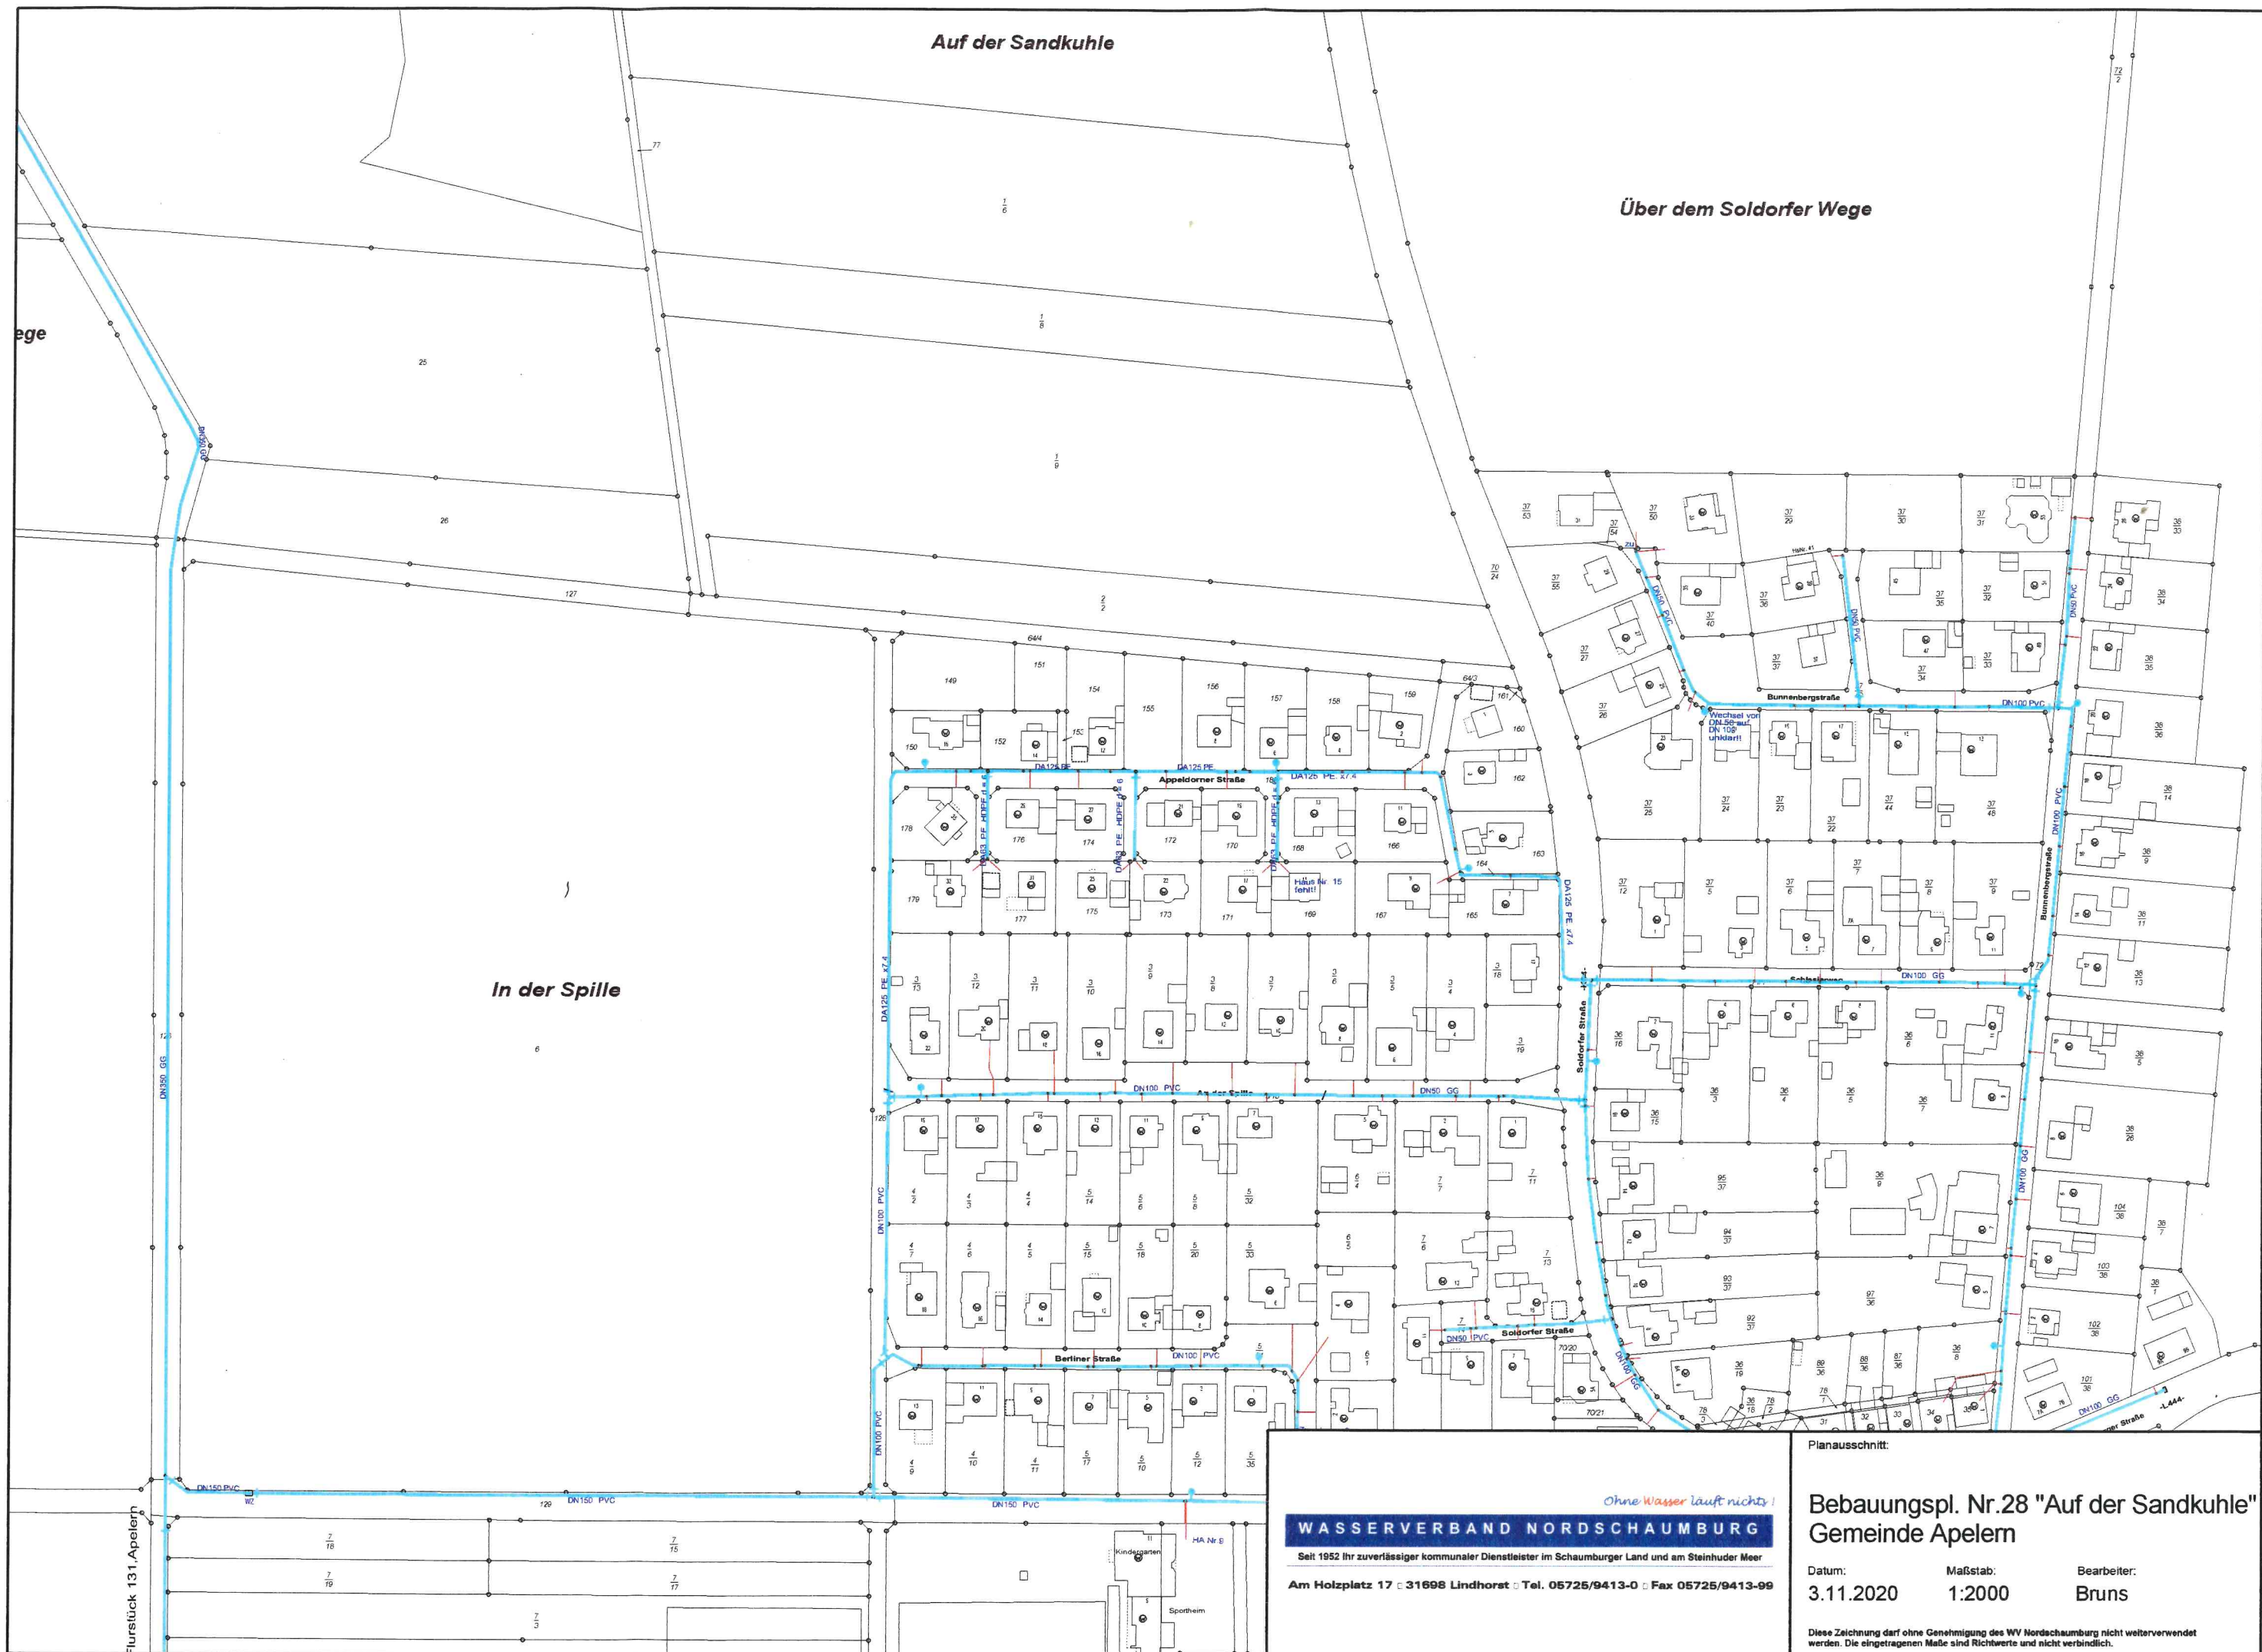

Ohne Wasser läuft nichts!

WASSERVERBAND NORDSCHAUMBURG

Seit 1952 Ihr zuverlässiger kommunaler Dienstleister im Schaumburger Land und am Steinhuder Meer

Am Holzplatz 17 • 31698 Lindhorst • Tel. 05725/9413-0 • Fax 05725/9413-99

Planausschnitt:

Bebauungspl. Nr.28 "Auf der Sandkuhle"
Gemeinde Apelem

Datum:	Maßstab:	Bearbeiter:
3.11.2020	1:2000	Bruns

Diese Zeichnung darf ohne Genehmigung des WV Nordschaumburg nicht weiterverwendet werden. Die eingetragenen Maße sind Richtwerte und nicht verbindlich.